

**FÖRKLARINGAR**

- ENTRÉPIL
- FLAGGSTÅNG


- BYGGNADER**  
 HUVUDBYGGNADEN BESTÅR AV FÖLJANDE:
- 01 VÅRDDELNINGAR/ADMINISTRATION MM.
  - 02 APOTEK, LABORATORIE MM.
  - 03 MOTTAGNINGAR
  - 21 HUVUDENTRÉ, RESTAURANG MM.
  - 23 MOTTAGNINGAR
  - 24 VÅRDDELNINGAR
  - 31 NJURENHETEN MM.

- ÖVRIGA BYGGNADER**
- 15 KONTOR
  - 18 ADMINISTRATION
  - 19 KONFERENS MM.
  - 25 FÖRRÅD
  - 26 GARAGE
  - 27 FÖRRÅD HELIKOPTERPLATTA
  - 32 PUMPHUS
  - 33 VA-BYGGNAD
  - 34 KRAFTAGGREGATSBYGGNAD
  - 35 CYKELFÖRRÅD
  - 40 RESERVKRAFT
  - 41 RESERVKRAFT
  - 42 STÄLLVERK

**RELATIONSHANDLING**



Teknikförvaltningen  
 Visborgsallén 19  
 621 81 VISBY

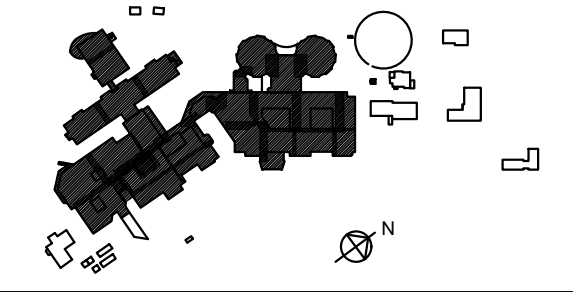

|                       |                  |                |           |
|-----------------------|------------------|----------------|-----------|
| FASTIGHET NR<br>01001 | BYGGNAD NR<br>00 | PLAN<br>01     | DEL<br>00 |
| UPPDRAG NR            | RITAD AV<br>KNNG | HANDLÄGGARE    |           |
| DATUM<br>2022-04-20   | ANSVARIG<br>KNNG | DISCIPLIN<br>A |           |

ABBORREN 9, VISBY  
 LASARETTET

**SITUATIONSPLAN**

|                     |                                |     |
|---------------------|--------------------------------|-----|
| SKALA (A1)<br>1:500 | NUMMER<br>A-01.1-01001-00-0100 | BET |
|---------------------|--------------------------------|-----|

SKALA 1:500  
 0 5 10 20 50  
 METER